



ZNÁZORNĚNÍ VYPUŠTĚNÍ ZÁMĚRU KORIDORU PRO VEDENÍ VTL PLYNOVODU V K.Ú. ŘÍMOV

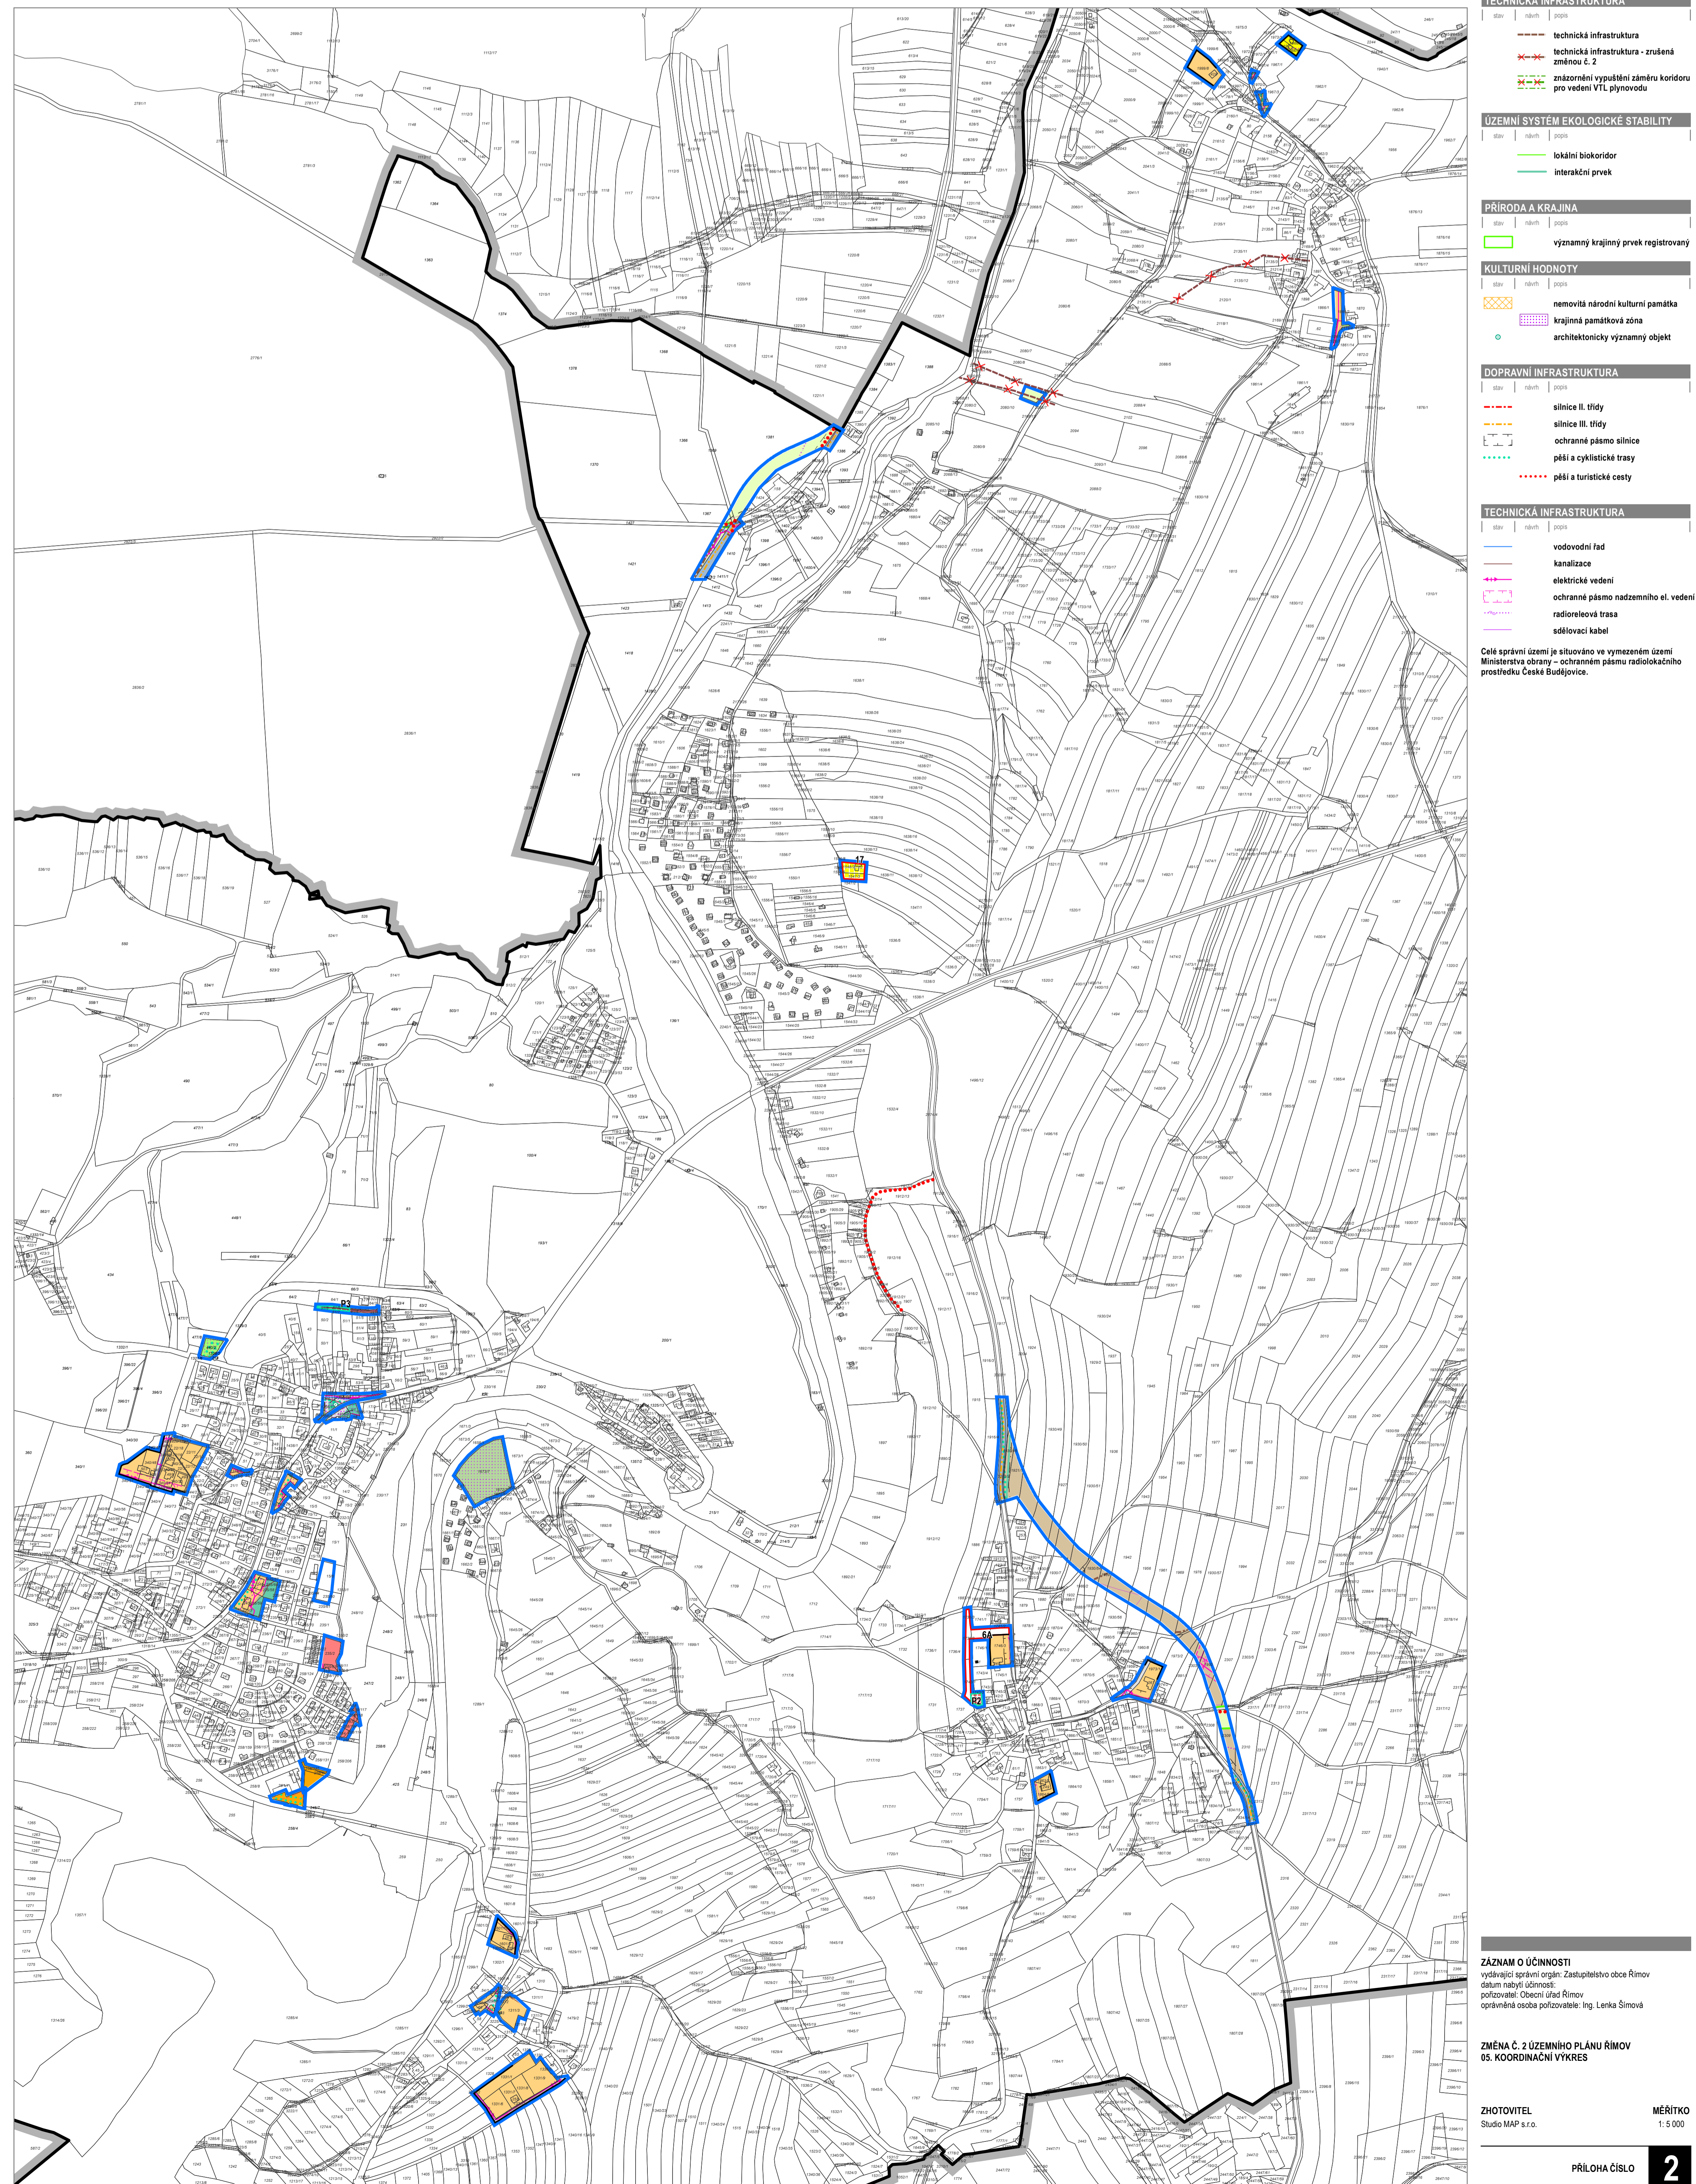

ZNÁZORNĚNÍ VYPUŠTĚNÍ ZÁMĚRU KORIDORU PRO VEDENÍ VTL PLYNOVODU V K.Ú. DOLNÍ STROPNICE

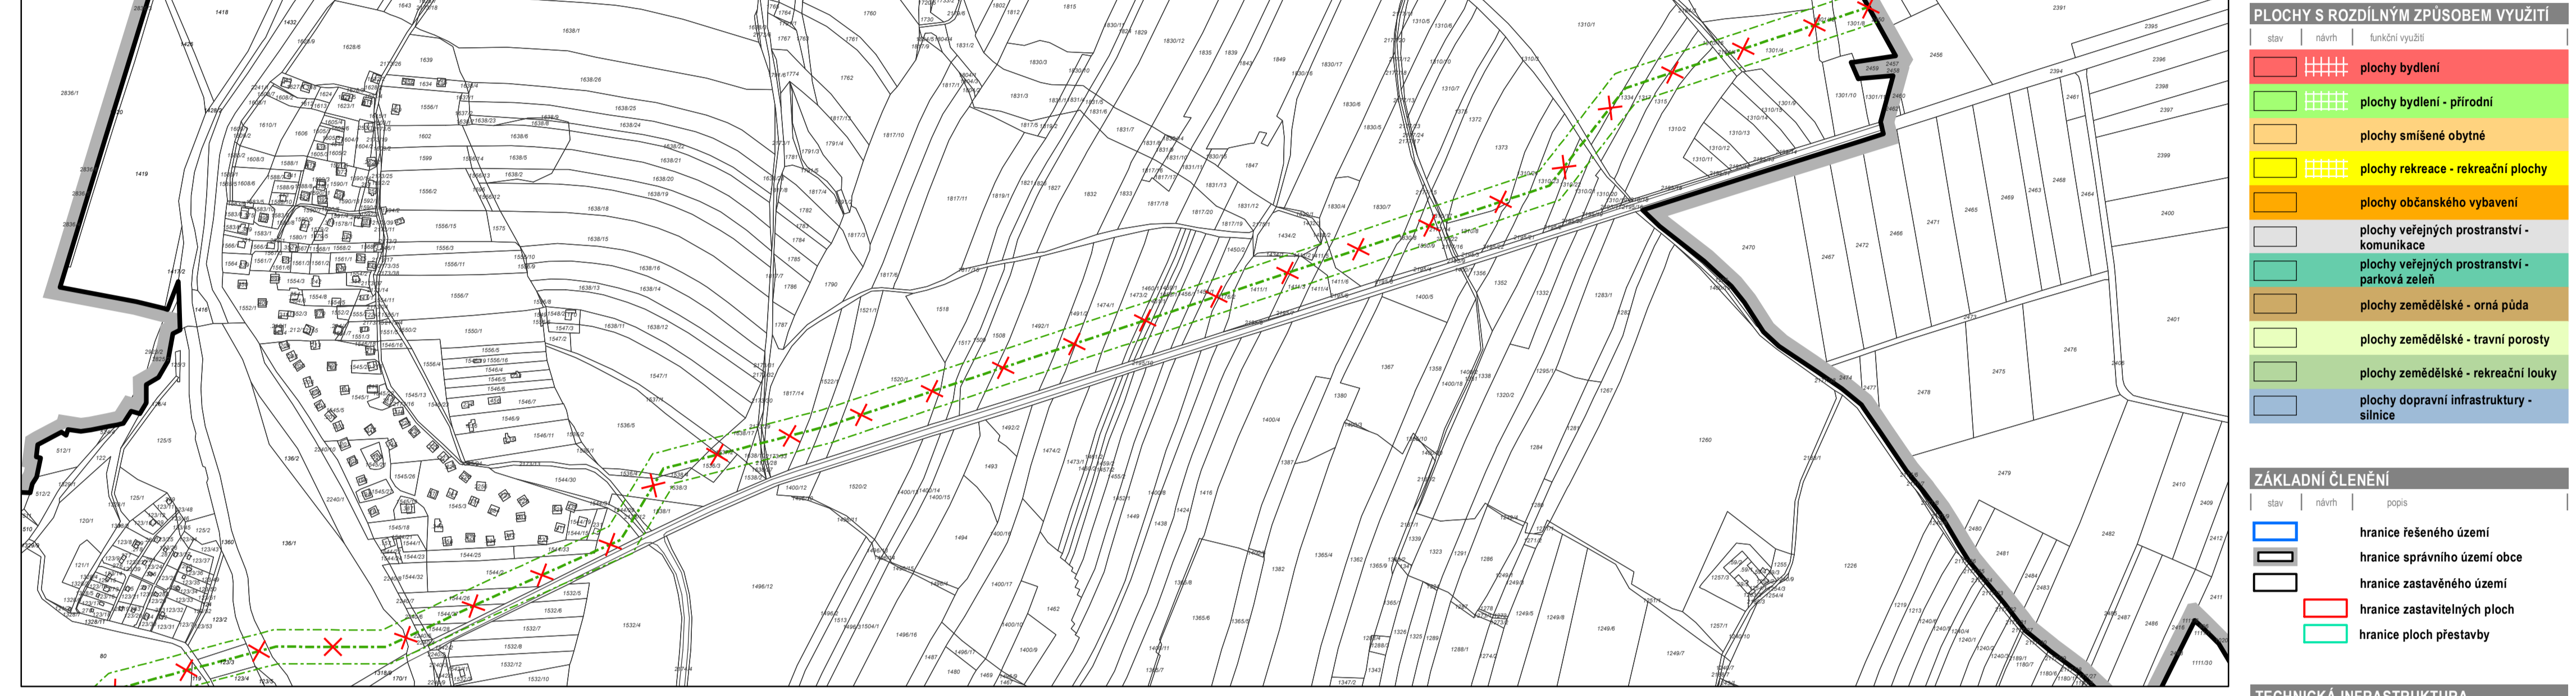

LEGENDA

PLOCHY S ROZDÍLNÝM ZPŮSOBEM VYUŽITÍ

[Red hatched]	plachy bydlení	
[Green hatched]	plachy bydlení - přírodní	
[Orange hatched]	plachy smíšené obytné	
[Yellow hatched]	plachy rekreace - rekreační plochy	
[Blue hatched]	plachy občanského vybavení	
[Light blue hatched]	plachy veřejných prostranství - komunikace	
[Light green hatched]	plachy veřejných prostranství - parkové zeleně	
[Light brown hatched]	plachy zemědělské - orná půda	
[Light green hatched]	plachy zemědělské - travní porosty	
[Light green hatched]	plachy zemědělské - rekreační louky	
[Blue hatched]	plachy dopravní infrastruktury - silnice	

ZÁKLADNÍ ČLENĚNÍ

[Blue line]	hranice řešeného území
[Black line]	hranice správního území obce
[Grey line]	hranice zastavěného území
[Green line]	hranice ploch přestavby

TECHNICKÁ INFRASTRUKTURA

[Red dashed line]	technická infrastruktura
[Red dashed line with 'X']	technická infrastruktura - zrušená změnou č. 2
[Red dashed line with 'X']	znázornění vypuštění záměru koridoru pro vedení VTL plynovodu

ÚZEMNÍ SYSTÉM EKOLOGICKÉ STABILITY

[Green line]	lokální biokoridor
[Green line]	interakční prvek

PŘÍRODA A KRAJINA

[Green line]	významný krajinný prvek registrovaný
--------------	--------------------------------------

KULTURNÍ HODNOTY

[Orange hatched]	nemovitá národní kulturní památka
[Purple hatched]	krajinná památková zóna
[Blue circle]	architektonicky významný objekt

DOPRAVNÍ INFRASTRUKTURA

[Red dashed line]	silnice II. třídy
[Orange dashed line]	silnice III. třídy
[Blue dashed line]	ochranné pásmo silnice
[Blue dashed line]	pěší a cyklistické trasy
[Red dotted line]	pěší a turistické cesty

TECHNICKÁ INFRASTRUKTURA

[Blue line]	vodovodní řád
[Red line]	kanalizace
[Pink line]	elektrické vedení
[Pink line]	ochranné pásmo nadzemního el. vedení
[Pink line]	radiorelievé trasa
[Pink line]	sčítací kabel

Celé správní území je situováno ve vymezeném území Ministerstva obrany – ochranném pásmu radiolokačního prostředí České republiky.

ZÁZNAM O ÚČINNOSTI
 vydávající správní orgán: Zastupitelstvo obce Římov
 datum nabytí účinnosti:
 pořizovatel: Obecní úřad Římov
 oprávněná osoba pořizovatele: Ing. Lenka Šimová

ZMĚNA Č. 2 ÚZEMNÍHO PLÁNU ŘÍMOV
 05. KOORDINAČNÍ VÝKRES

ZHOTOVITEL
 Studio MAP s.r.o.

MĚŘÍTKO
 1:5 000