



ZNÁZORNĚNÍ VYPUŠTĚNÍ ZÁMĚRU KORIDORU PRO VEDENÍ VTL PLYNOVODU V K.Ú. ŘÍMOV

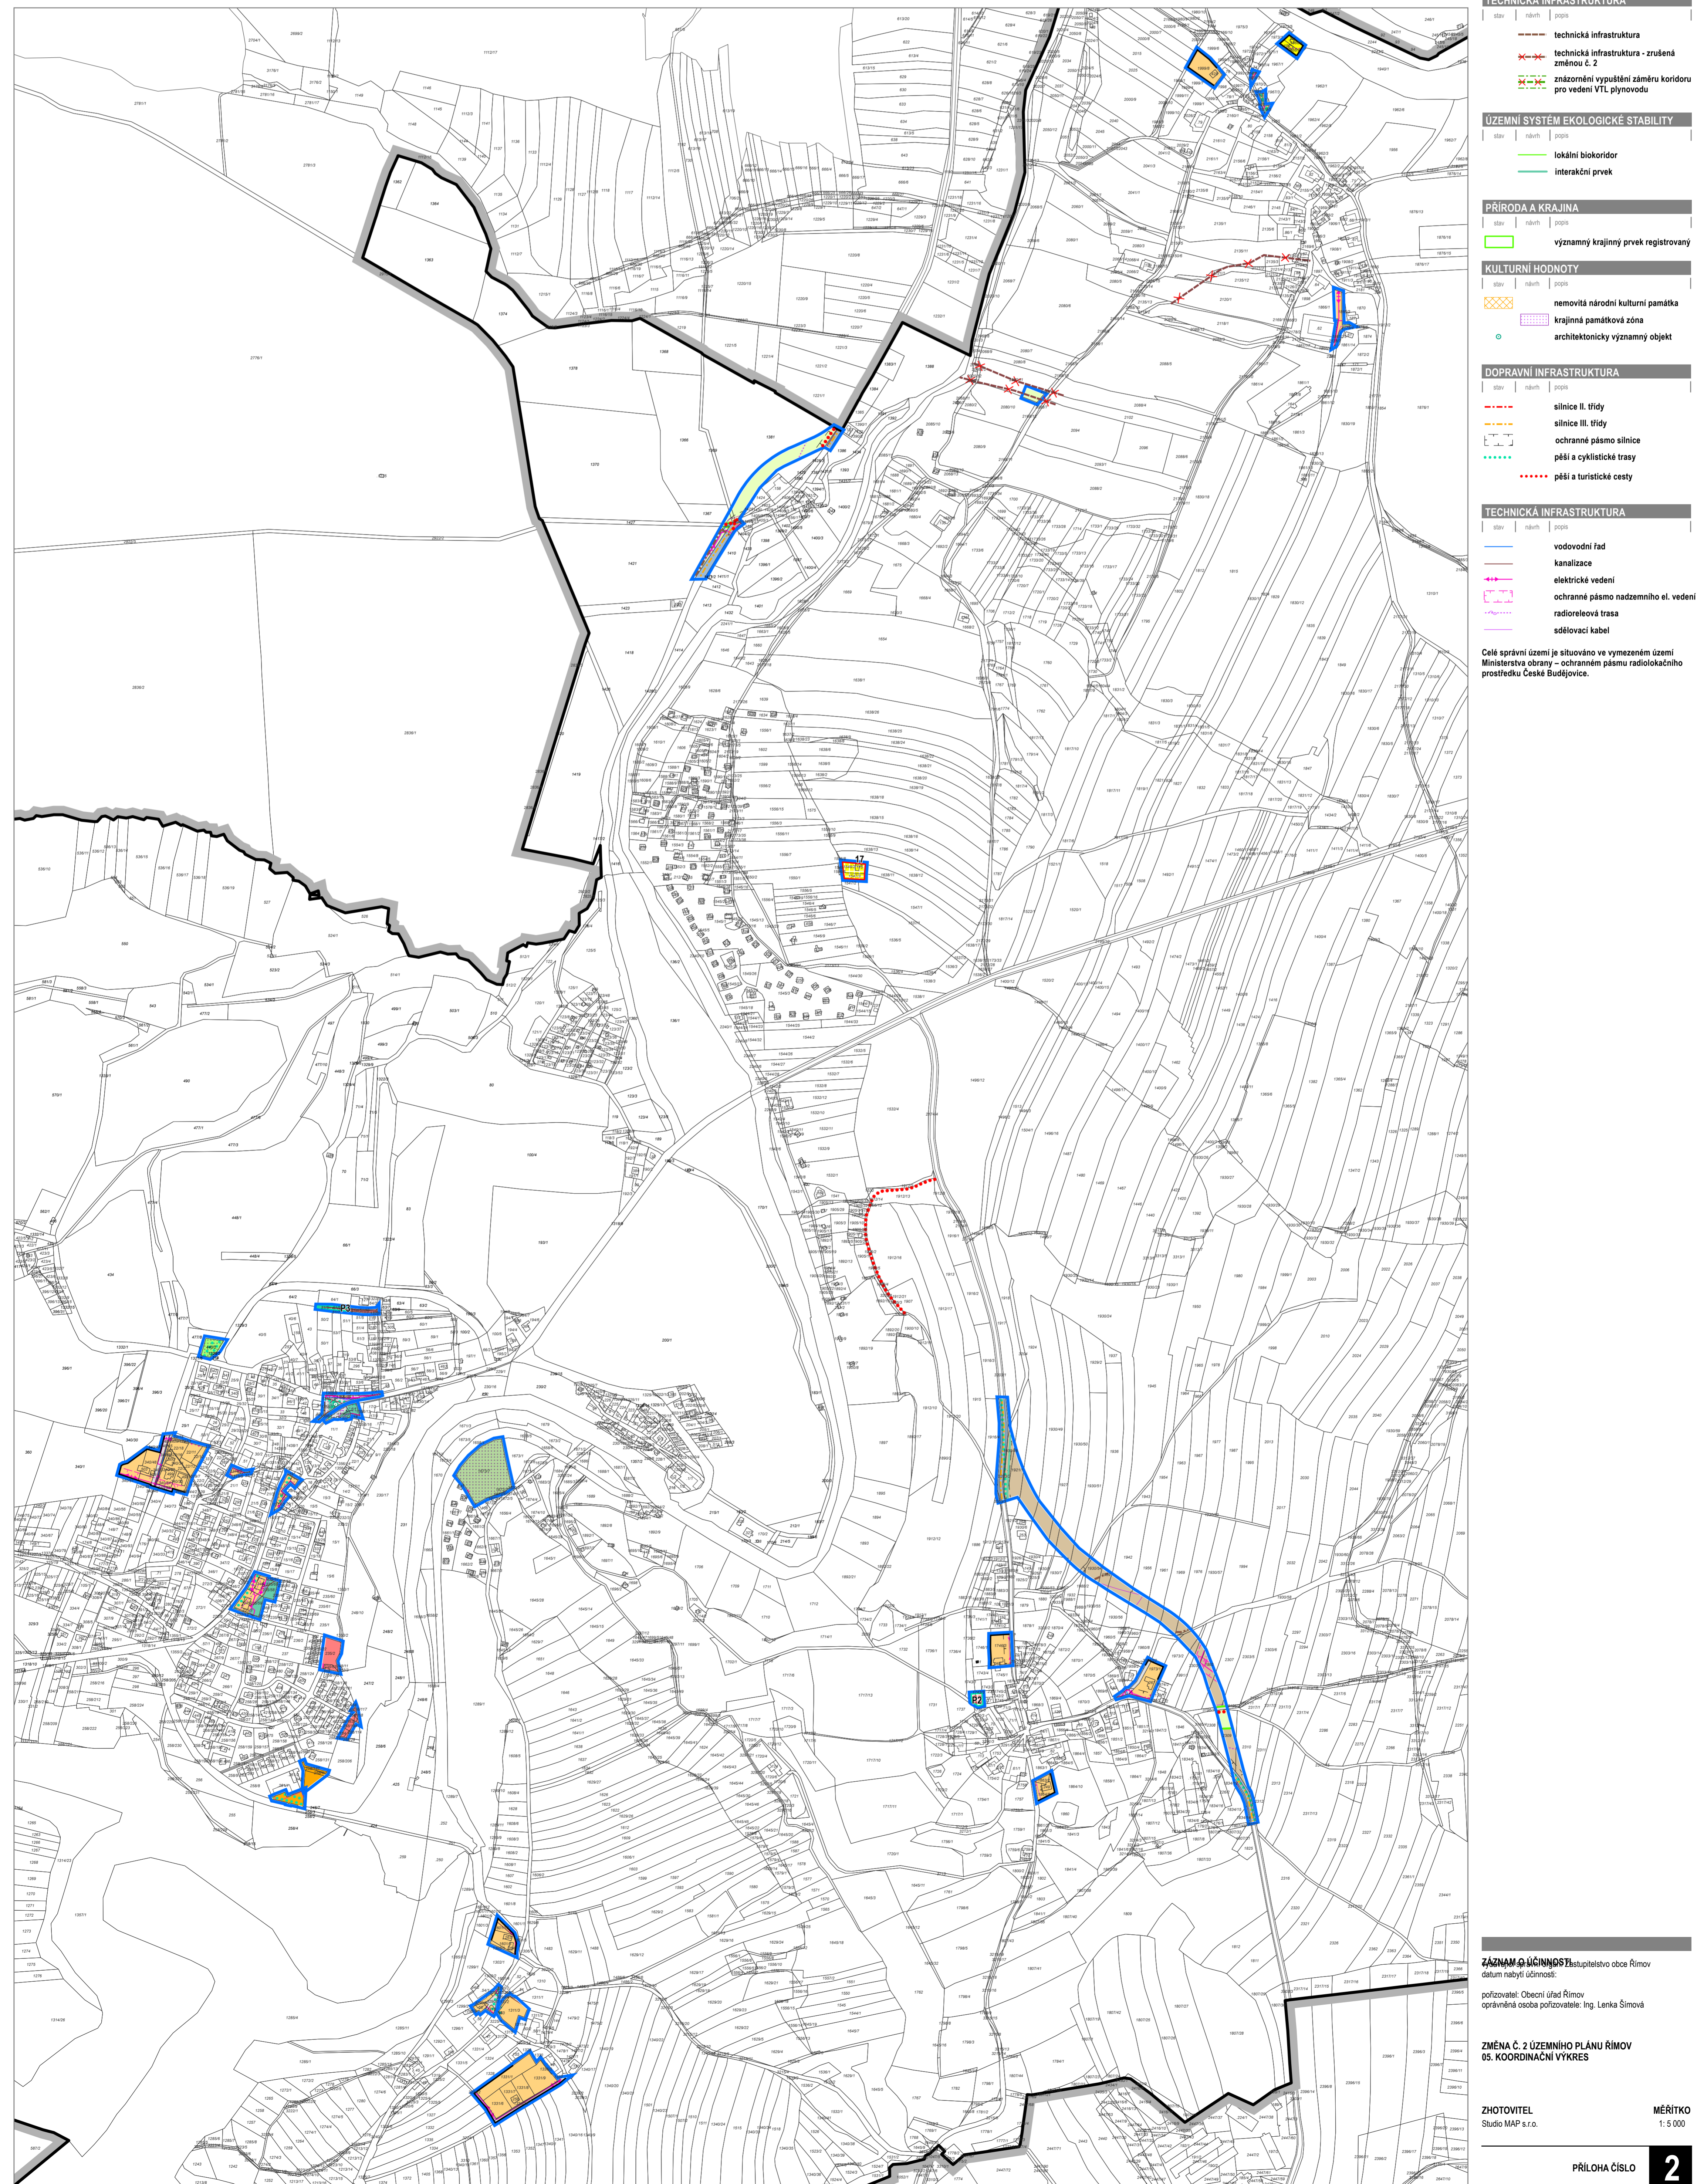

ZNÁZORNĚNÍ VYPUŠTĚNÍ ZÁMĚRU KORIDORU PRO VEDENÍ VTL PLYNOVODU V K.Ú. DOLNÍ STROPNICE

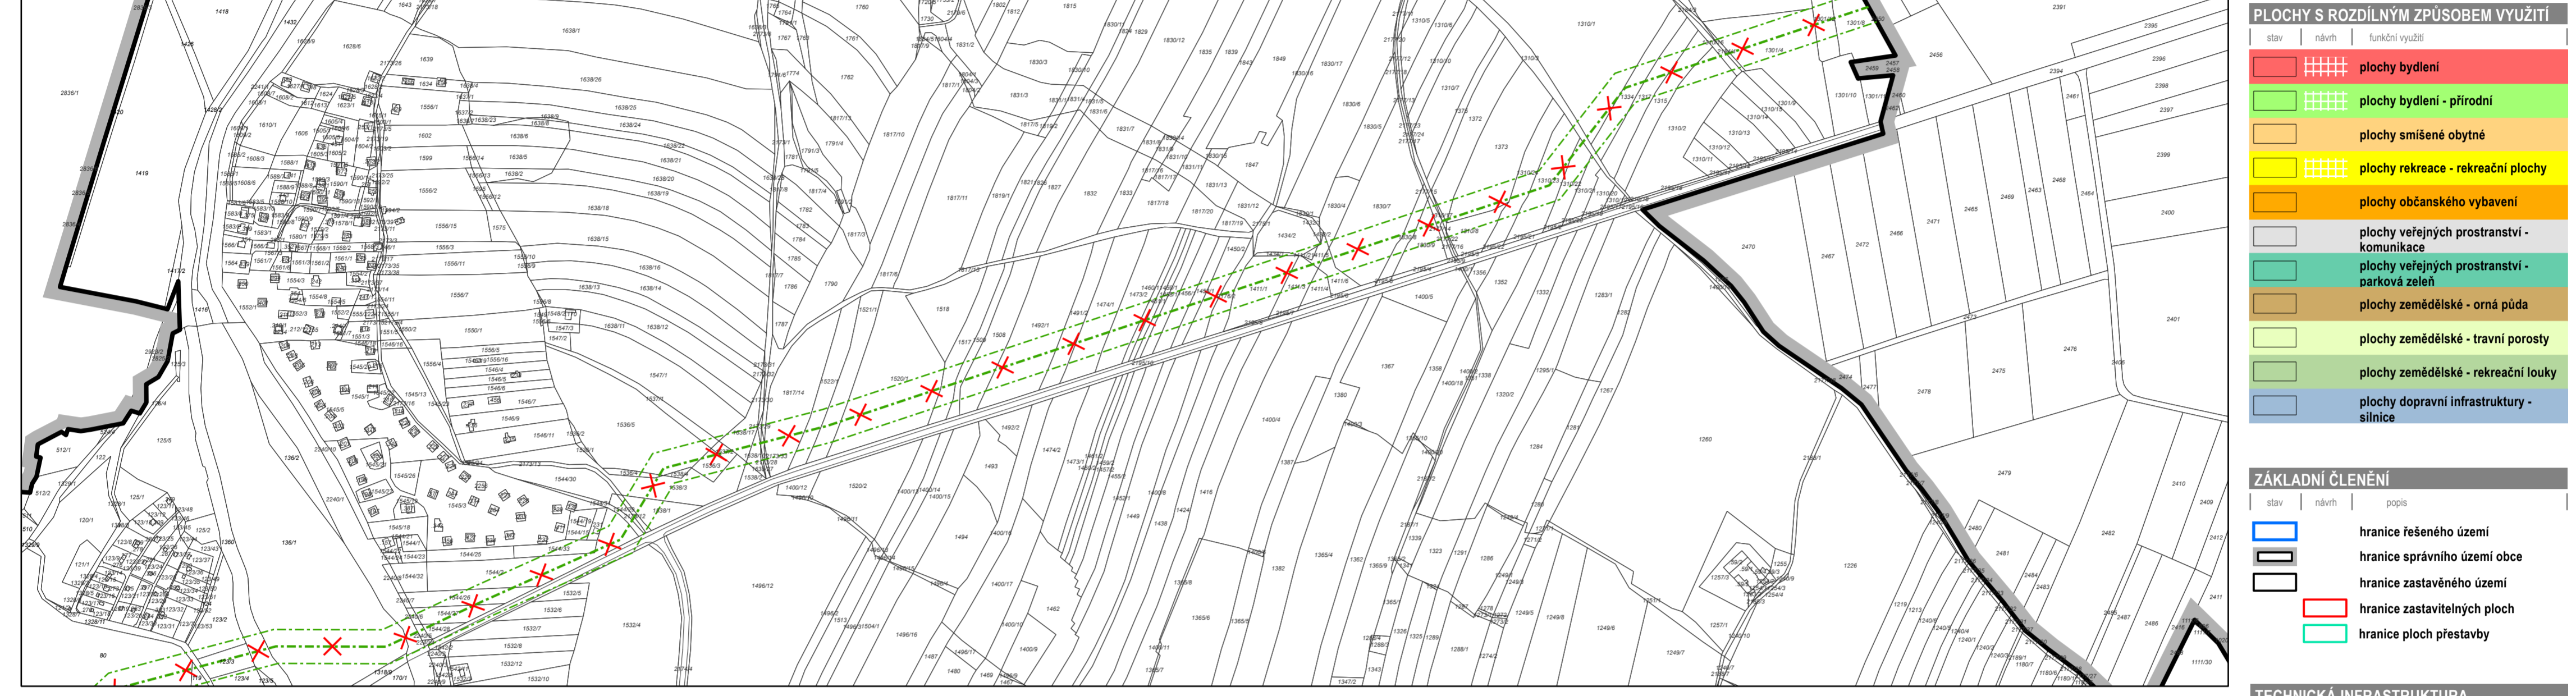

**LEGENDA**

**PLOCHY S ROZDILNÝM ZPŮSOBEM VYUŽITÍ**

[Red hatched]	plochy bydlení
[Green hatched]	plochy bydlení - přírodní
[Orange hatched]	plochy smíšené obytné
[Yellow hatched]	plochy rekreace - rekreační plochy
[Blue hatched]	plochy občanského vybavení
[Light blue hatched]	plochy veřejných prostranství - komunikace
[Light green hatched]	plochy veřejných prostranství - parková zeleň
[Light yellow hatched]	plochy zemědělské - orná půda
[Light green hatched]	plochy zemědělské - travní porosty
[Light green hatched]	plochy zemědělské - rekreační louky
[Light blue hatched]	plochy dopravní infrastruktury - silnice

**ZÁKLADNÍ ČLENĚNÍ**

[Blue line]	hranice řešeného území
[Black line]	hranice správního území obce
[Red line]	hranice zastavěného území
[Green line]	hranice ploch přestavby

**TECHNICKÁ INFRASTRUKTURA**

[Red dashed line]	technická infrastruktura
[Red dashed line with X]	technická infrastruktura - zrušená změnou č. 2
[Red dashed line with X]	znázornění vypuštění záměru koridoru pro vedení VTL plynovodu

**ÚZEMNÍ SYSTÉM EKOLOGICKÉ STABILITY**

[Green line]	lokální biokoridor
[Green line]	interakční prvek

**PŘÍRODA A KRAJINA**

[Green line]	významný krajinný prvek registrovaný
--------------	--------------------------------------

**KULTURNÍ HODNOTY**

[Orange hatched]	nemovitá národní kulturní památka
[Purple hatched]	krajinná památková zóna
[Blue circle]	architektonicky významný objekt

**DOPRAVNÍ INFRASTRUKTURA**

[Red dashed line]	silnice II. třídy
[Orange dashed line]	silnice III. třídy
[Blue dashed line]	ochranné pásmo silnice
[Green dashed line]	pěší a cyklistické trasy
[Red dashed line]	pěší a turistické cesty

**TECHNICKÁ INFRASTRUKTURA**

[Blue line]	vodovodní řád
[Red line]	kanalizace
[Green line]	elektrické vedení
[Pink line]	ochranné pásmo nadzemního el. vedení
[Purple line]	sdělovací trasa
[Blue line]	sdělovací kabel

Celé správní území je situováno ve vymezeném území Ministerstva obrany – ochranném pásmu radiolokačního prostředu České Budějovice.

**ZÁZNAM O ÚČINNOSTI**  
 schváleno zastupitelstvem obce Římov  
 datum nabytí účinnosti:  
 pořizovatel: Obecní úřad Římov  
 oprávněná osoba pořizovatele: Ing. Lenka Šimová

ZMĚNA Č. 2 ÚZEMNÍHO PLÁNU ŘÍMOV  
 05. KOORDINAČNÍ VÝKRES

ZHOTOVITEL  
 Studio MAP s.r.o. MĚŘÍTKO  
 1:5 000